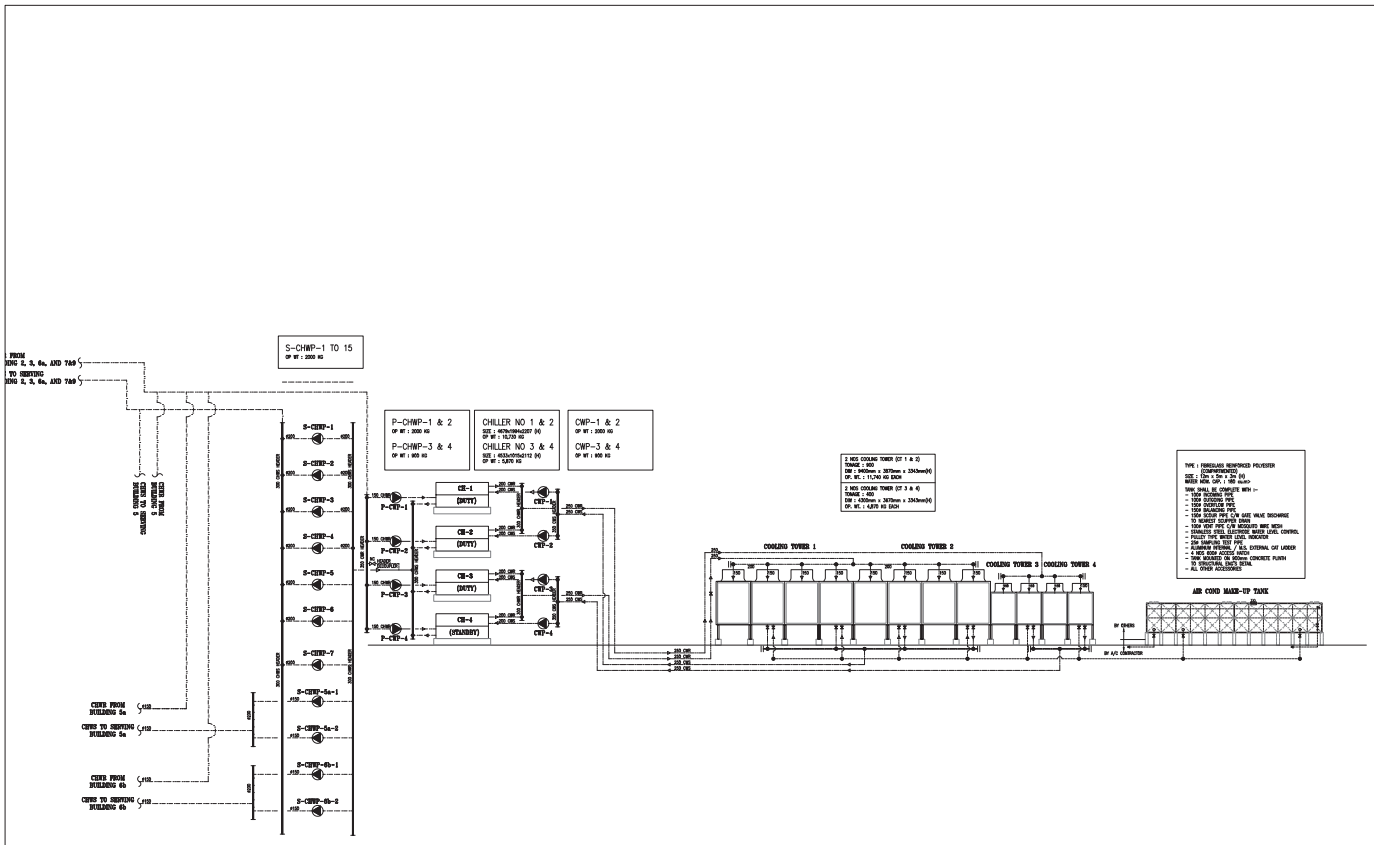

AIR COND MAKE-UP TANK / COOLING TOWER PIPING SCHEMATIC DIAGRAM

AS-BUILT DRAWING

PROJEK
CADANGAN PEMBANGUNAN SEBUAH INSTITUSI SWASTA YANG MENGANDUNGI BANGUNAN :-
1) BLOK 2 – SETINGGI 6 TINGKAT & 1 TINGKAT BASMEN
2) BLOK 3 – SETINGGI 8 TINGKAT & 1 TINGKAT BASMEN
3) BLOK 5 – SETINGGI 5 TINGKAT & 1 TINGKAT BASMEN
4) BLOK 6a – SETINGGI 5 TINGKAT & 1 TINGKAT BASMEN
5) BLOK 7 – SETINGGI 3 TINGKAT
6) BLOK 9 – SETINGGI 5 TINGKAT
DI ATAS LOT P.T. 9315, SEBAHAGIAN LOT 15
DAN SEBAHAGIAN LOT 16, BANDAR SUNWAY,
DAERAH PETALING, SELANGOR DARUL EHSAN
UNTUK TETUAN MONASH UNIVERSITY MALAYSIA SDN. BHD.

TAKRIFAN PEMILIK TANAH
SUNWAY CITY BERHAD
Company No : 4898-X
SUNWAY LAGOON SDN. BHD.
Company No : 11031-A
Level 3, Menara Sunway,
Jalan Lagoon Timur, Bandar Sunway,
46150 Petaling Jaya, Selangor D.E.
Tel : (603) 5635 8998
Fax : (603) 5636 5888

TANGGUNGAN PEMAJU / PEMILIK
SUNWAY SOUTH QUAY SDN. BHD.
Company No : 1-6008-V
Level 3, Menara Sunway,
Jalan Lagoon Timur, Bandar Sunway,
46150 Petaling Jaya, Selangor D.E.
Tel : (603) 5635 8998
Fax : (603) 5636 5888

PENGURUS PROJEK
MONASH PROPERTY MANAGEMENT PTY. LTD.
Company No : A 00 1020 01
Building 20A, Clayton Campus,
Wellington Road,
Clayton, Victoria 3800
Tel : (613) 9905 4962
Fax : (613) 9905 3960

NOTA
Pelukis-pelukis di atas tanggung jawab sendiri untuk berbagai-bagai atau mengesah dan memastikan bentuk dimensi & ciri-ciri khas elemen-elemen struktur yang ada.
Pelan-pelan dimbangkan dengan cermat dan hanyut sebarang pelukan sama.

TANGGUNGAN ARKITEK
Saya mengesahkan bahwa pelan-pelan di atas telah mengikut ketentuan-ketentuan Undang-Undang Kecil Bangunan Seragam 1984 dan saya telah bertanggungjawab penuh dengan sendirinya.

M.L.C.D.
M. Lakshmanan Chetty (Encard) B Arch (Hons)(Ind) AMB (MIM)

ARKITEK
DBA ANTEK (M) SDN. BHD.
Company No : 4025-A
5th Kompleks Dermal,
Jalan Ipoh,
50400 Kuala Lumpur
Tel : (603) 4042 4011
Fax : (603) 4042 7837

ARKITEK (KONSEP)
BATES SMART PTY. LTD.
Company No : 1 005 10 004 000
1 Nicholson Street,
Melbourne,
Victoria 3000 Australia
Tel : (613) 9664 4200
Fax : (613) 9664 4300

JURUTERA ARUM & SIVIL
ARUP JURURUNDING SDN BHD
Company No : 4-2000-A
Blok 2S-2B Jalan Aru 33 7/78
Empire Of Damansara
52200 Kuala Lumpur
Tel : (603) 4273 2233
Fax : (603) 4273 2227

JURUTERA JENTERA & ELTRIK
MAUNSELL NVOF SDN BHD
Company No : 1-2002-A
Kompleks Kolonel Carlos Pulat
12th Floor, Block D Jalan 22/11A,
Petaling Jaya, 47301 Petaling Jaya, Selangor Darul Ehsan
Tel : (603) 7949 8600
Fax : (603) 7949 8696

JURUKUR BAHAN
JUBM Sdn Bhd
Company No : 2-2000-A
Blocks JUBM, 2, Jalan PJU 5/15
Dataran Sunway, Kota Damansara,
47810, Petaling Jaya, Selangor Darul Ehsan.
Tel : (603) 6156000
Fax : (603) 6157660

LANDSCAP KONSULTAN
PENTAGO SDN BHD
21-15 THE BOULEVARD
MID VALLEY CITY
LINGKARAN SYED PUTRA
58200 KUALA LUMPUR
Tel : (603) 2282 3180
Fax : (603) 2282 2816

KONTRAKTOR UTAMA
SUNWAY CONSTRUCTION SDN. BHD.
LEVEL 6, MENARA SUNWAY, JALAN LAGOON TIMUR
BANDAR SUNWAY 46150 PETALING JAYA
SELANGOR DARUL EHSAN.
TEL : 03 – 56388333 FAX : 03 – 56343828

PROGRAM

BIL PINDAAN	TARIKH	KETERANGAN

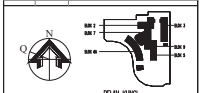

PELAN KUNCI

TAJUK LAMPIRAN
AIR-CONDITIONING AND VENTILATION SERVICES
AIR COND MAKE-UP TANK/COOLING TOWER PIPING SCHEMATIC DIAGRAM

SKALA	N.T.S.
TARIKH	09 JULY 2007
DILUKIS OLEH	ST LM
DISEMAK OLEH	SEOW JH / ALEEN
DISAHKAN OLEH	RICHARD WONG
RUJUKAN CAD FAIL	

NO. LUKISAN	SWC-NO.				NO :	SIRI :
PROJECT	TYPE	SUB-TYPE	DISCIPLINE	STATUS	SUB NO.	REV.
SWC-MU	M&E	ACVS	-	AB	01	00